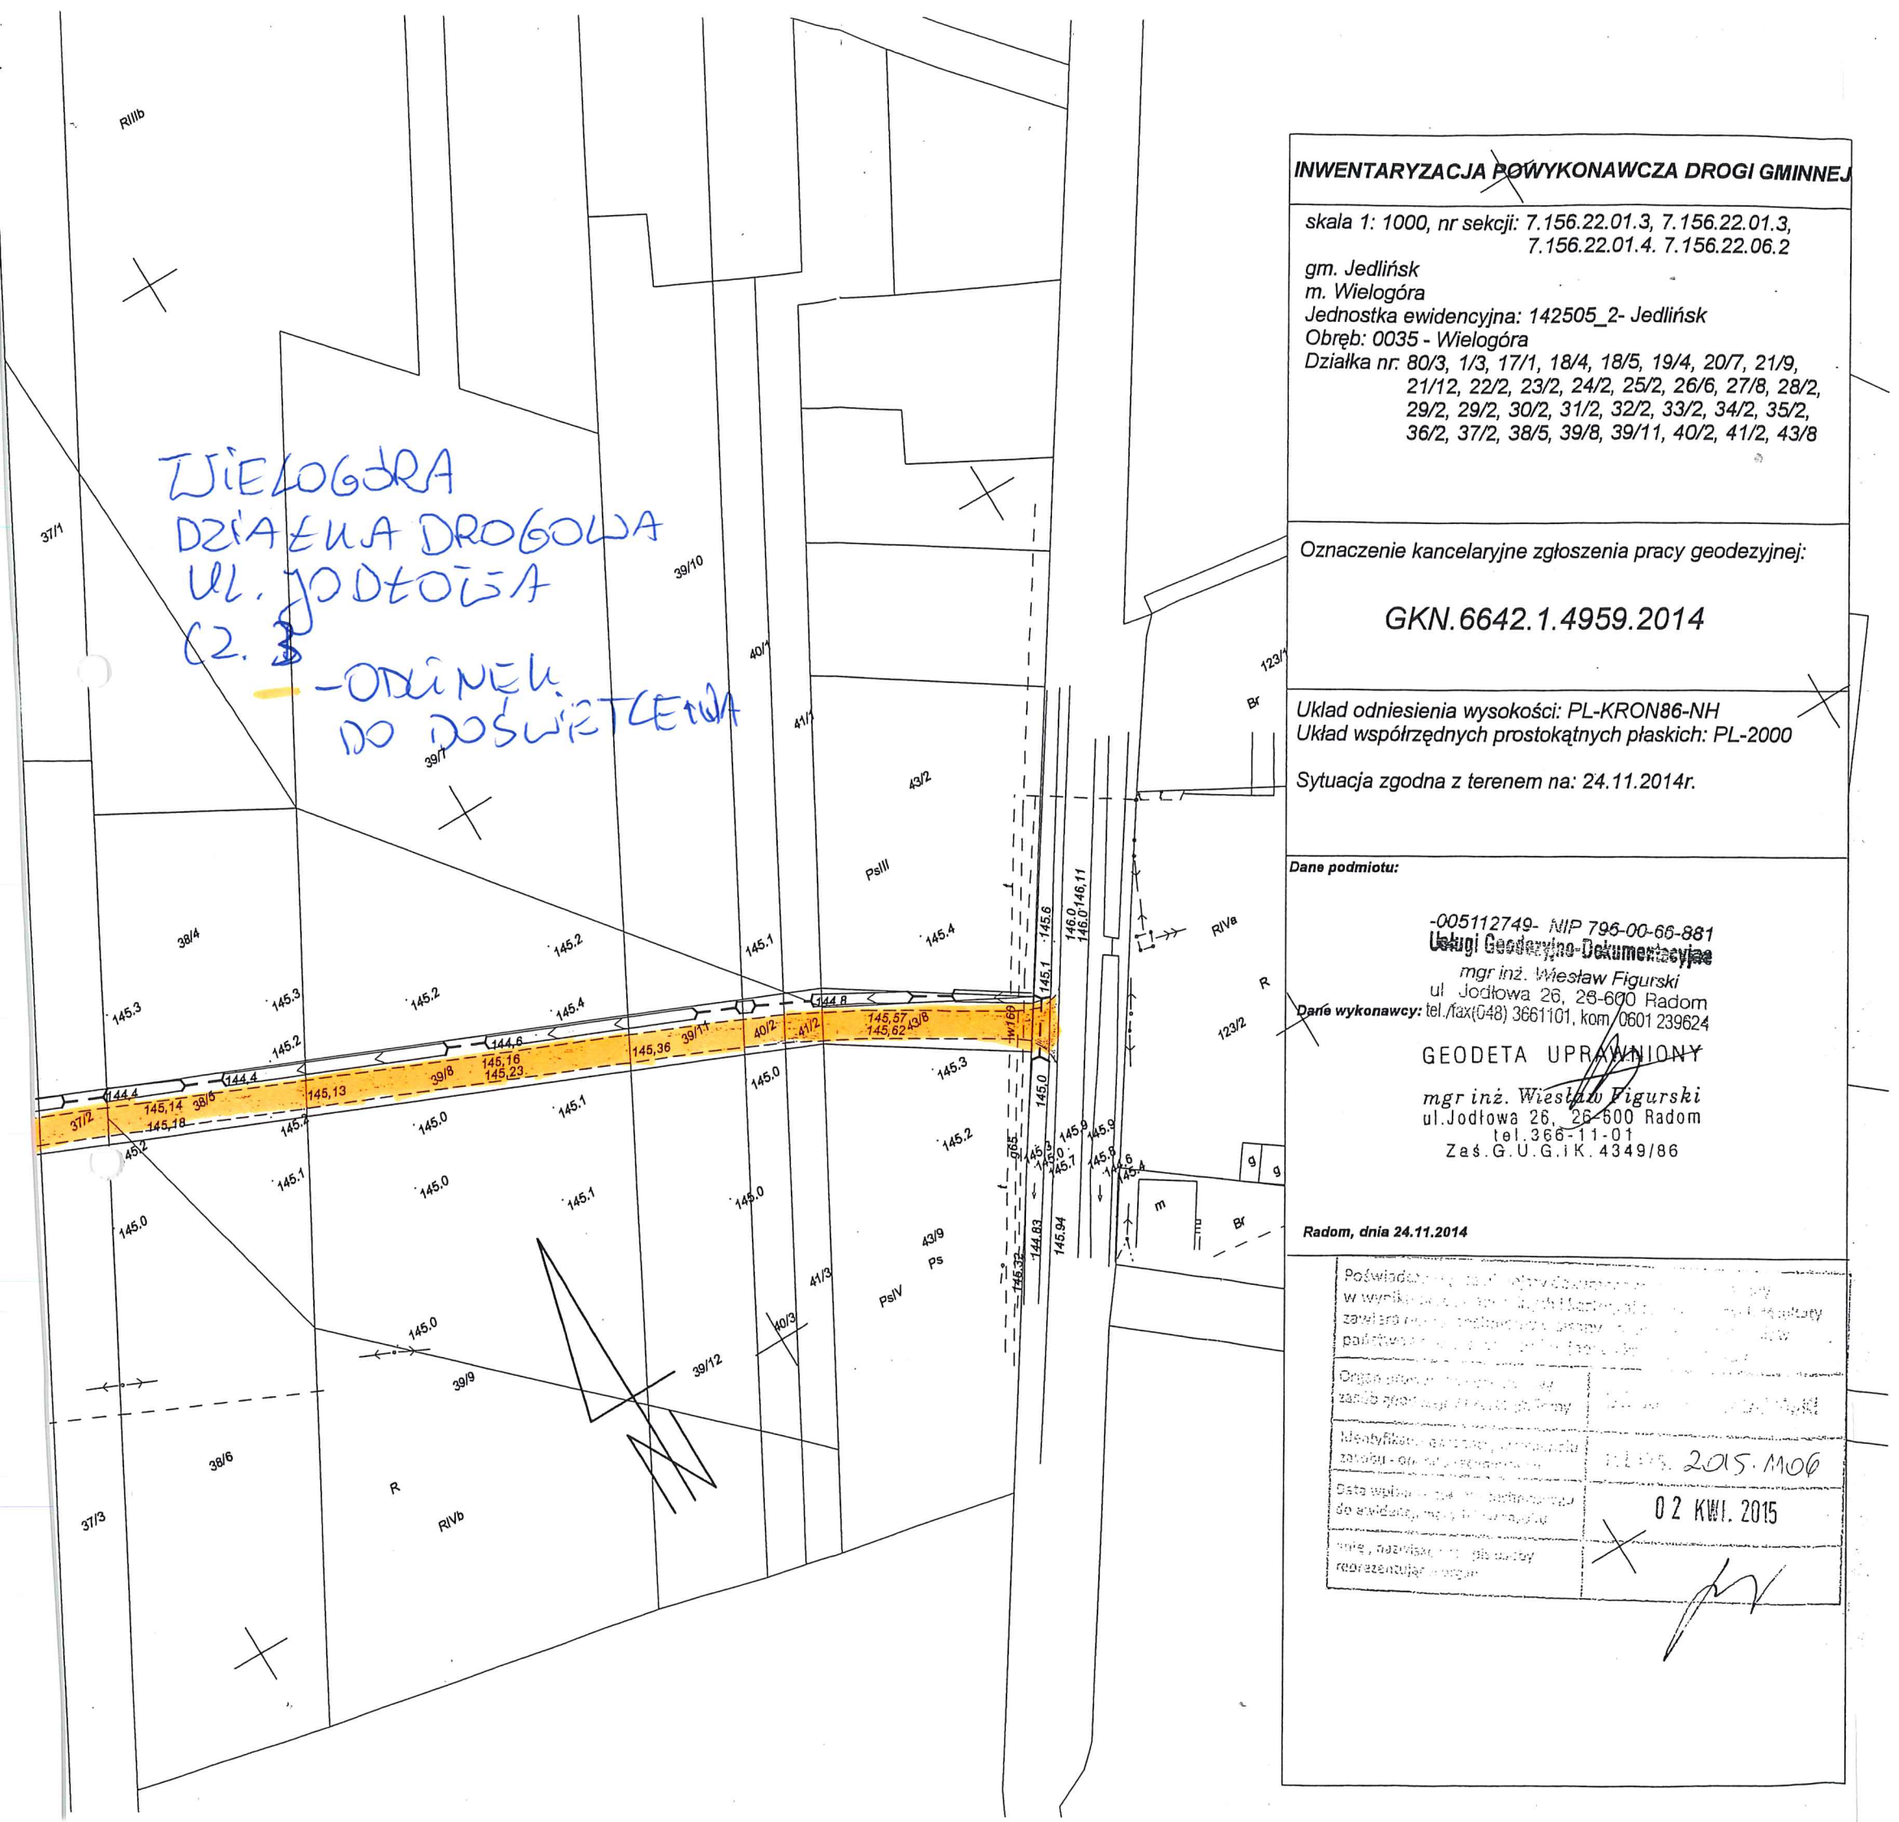

INWENTARYZACJA POWYKONAWCZA DROGI GMINNEJ

skala 1: 1000, nr sekcji: 7.156.22.01.3, 7.156.22.01.3, 7.156.22.01.4. 7.156.22.06.2
gm. Jedlińsk
m. Wielogóra
Jednostka ewidencyjna: 142505_2- Jedlińsk
Obręb: 0035 - Wielogóra
Działka nr: 80/3, 1/3, 17/1, 18/4, 18/5, 19/4, 20/7, 21/9, 21/12, 22/2, 23/2, 24/2, 25/2, 26/6, 27/8, 28/2, 29/2, 29/2, 30/2, 31/2, 32/2, 33/2, 34/2, 35/2, 36/2, 37/2, 38/5, 39/8, 39/11, 40/2, 41/2, 43/8

Oznaczenie kancelaryjne zgłoszenia pracy geodezyjnej:

GKN.6642.1.4959.2014

Układ odniesienia wysokości: PL-KRON86-NH
Układ współrzędnych prostokątnych płaskich: PL-2000

Sytuacja zgodna z terenem na: 24.11.2014r.

Dane podmiotu:

-005112749- NIP 795-00-66-881
Usługi Geodezyjno-Dokumentacyjne
mgr inż. Wiesław Figurski
ul. Jodłowa 26, 26-600 Radom
Dane wykonawcy: *tel./fax(048) 3661101, kom. 0601 239624*

GEODETA UPRAWNIONY

mgr inż. Wiesław Figurski
ul.Jodłowa 26, 26-600 Radom
tel.366-11-01
Zaś.G.U.G.i K.4349/86

Radom, dnia 24.11.2014

Poświadcz... w wyni... zawi... pań...

Organ ... zasób geo...	...
Identyfikator ... zasobu ...	... 2015.M06
Data wpł... do ewid...	02 KWI. 2015
..., nazwisko ... reprezentuje	